


4階：1ヶ所

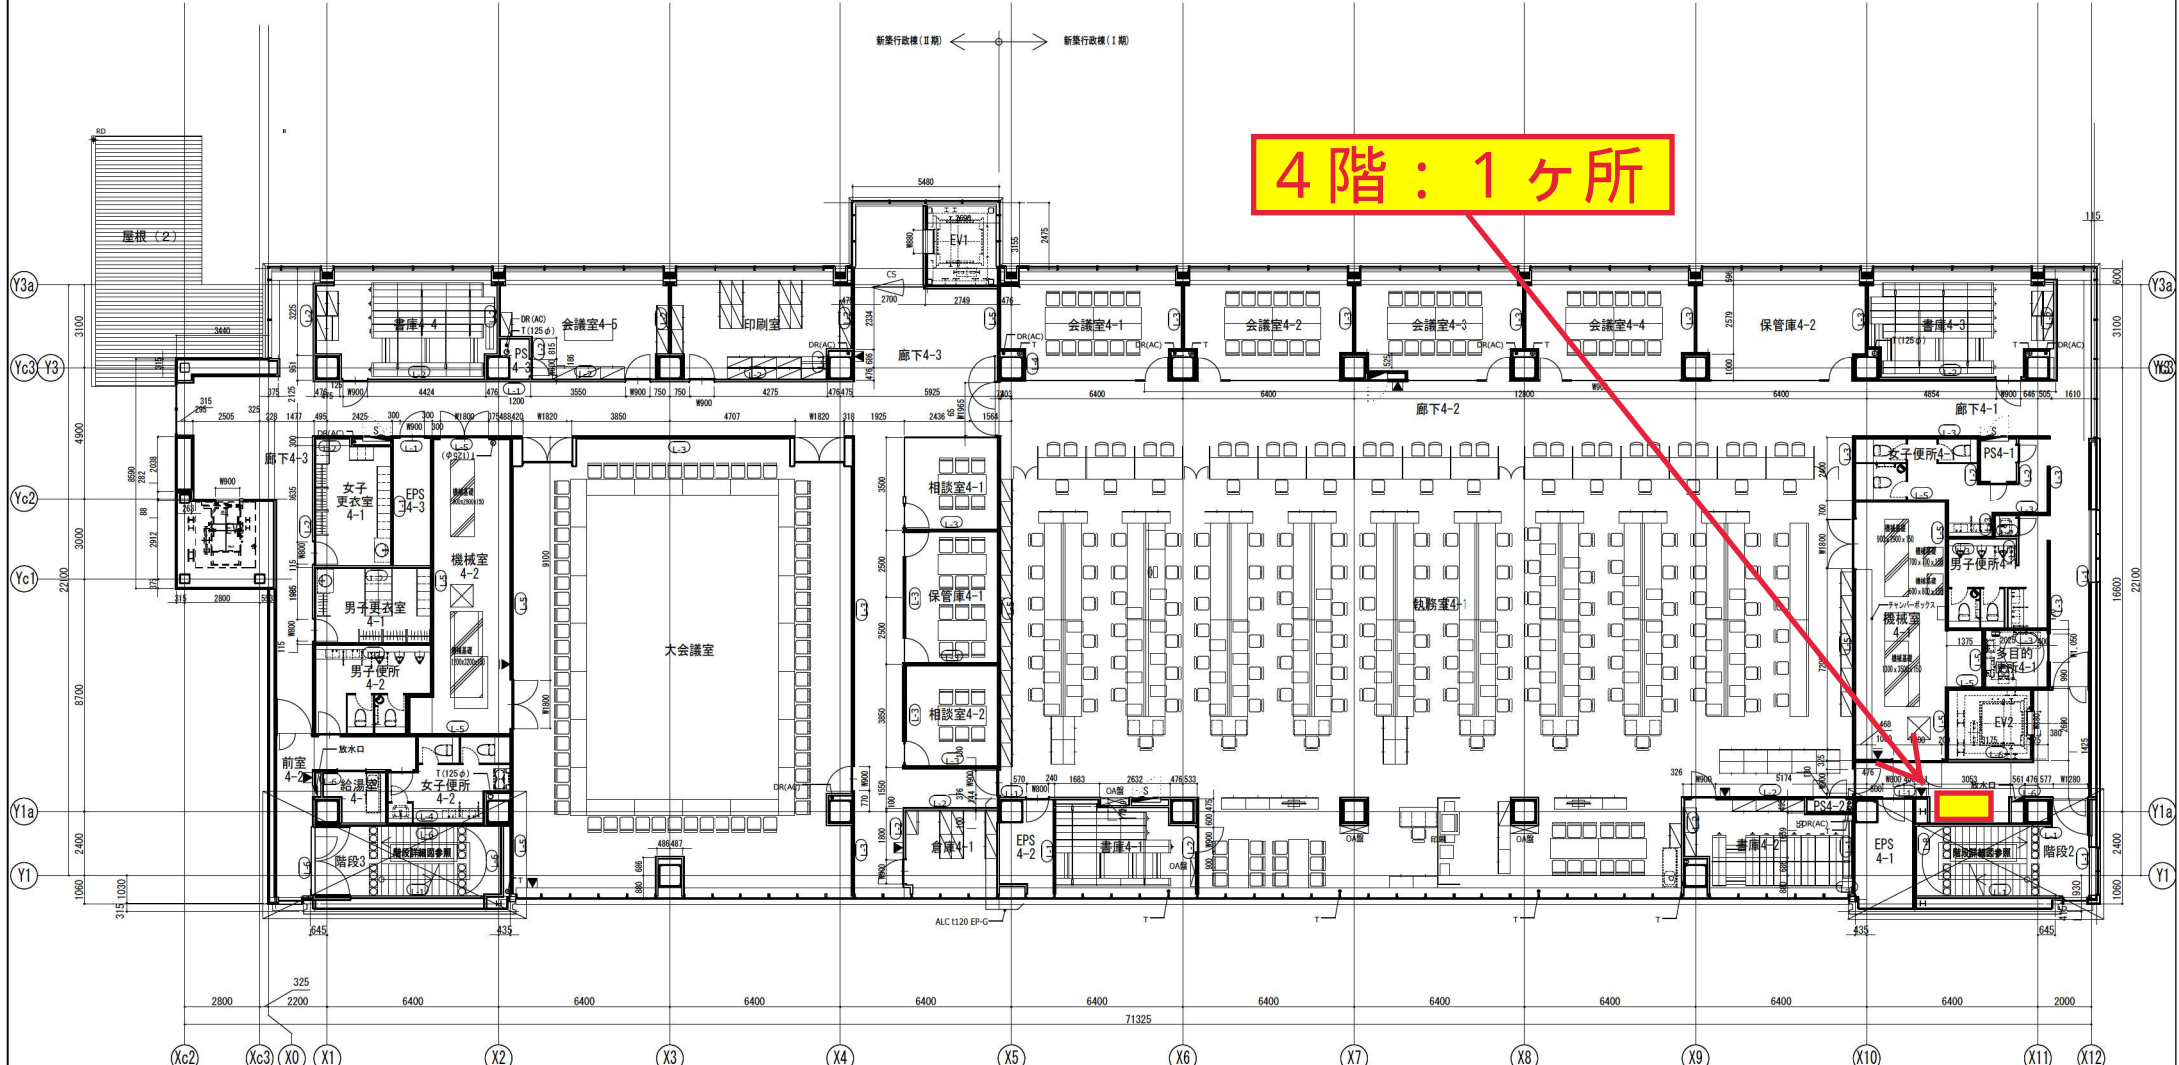

種類	記号	説明
RC壁	L-1	一般壁
ALC板	L-2	一般壁
押出成形セメント板	L-3	一般壁
LGS壁	L-4	一般壁
LGS壁 (遮音)	L-5	防火区画 耐火壁 耐火天井
壁種別を示す	L-6	EV昇降路 階段 耐火壁 (1層以上)

<p>RC壁</p> <p>ALC板</p> <p>押出成形セメント板</p> <p>LGS壁</p> <p>LGS壁 (遮音)</p> <p>壁種別を示す</p>	<p>屋内消火栓 (設備工事)</p> <p>屋内消火栓 (設備工事) 消火器併設</p> <p>消火器ボックス (壁型)</p> <p>消火器ボックス (埋込型)</p> <p>丸理</p> <p>壁点検口 (水抜きパイプφ50)</p>	<p>放水口 (設備工事)</p> <p>コーナガードA</p> <p>床点検口 (600口, 防水防臭断熱, 射付付)</p> <p>マンホール (600φ, 防水防臭, 射付付)</p> <p>視覚障害者誘導床材</p> <p>視覚障害者注意喚起床材</p> <p>スクリーンシャッター</p>	<p>ルーフトレイン (特記以外φ100)</p> <p>横引きレドレイン (特記以外φ100)</p> <p>縦引きレドレイン (特記以外φ100)</p> <p>堅種 (特記以外耐火二重管φ100)</p> <p>天井内横引き管</p> <p>オーバフロー管</p> <p>伸留目地 (屋上)</p>	<p>タラップ</p> <p>水流れ方向 (水勾配1/100)</p> <p>RC立上壁W18, H600を設ける</p> <p>機械基礎 W×D×H</p> <p>床レベルを示す</p> <p>堅種, レドレイン層被覆は, 壁点検口300口を設置</p>	<p>※1-5階機械室は2m<sup>2</sup>以上の位置には、RC立上壁W18, H600を設ける</p> <p>※5mを超える階層数下地の補強は、□-100×100×2.3φ1800とする。</p>	<p>04297-010</p> <p>鹿沼市新庁舎整備建設工事</p> <p>竣工図</p> <p>鹿沼市</p> <p>1/100(A1)</p> <p>1/200(A3)</p> <p>A-045</p> <p>03/23</p> <p>2022</p>
--	--	---	--	--	---	--