別紙１

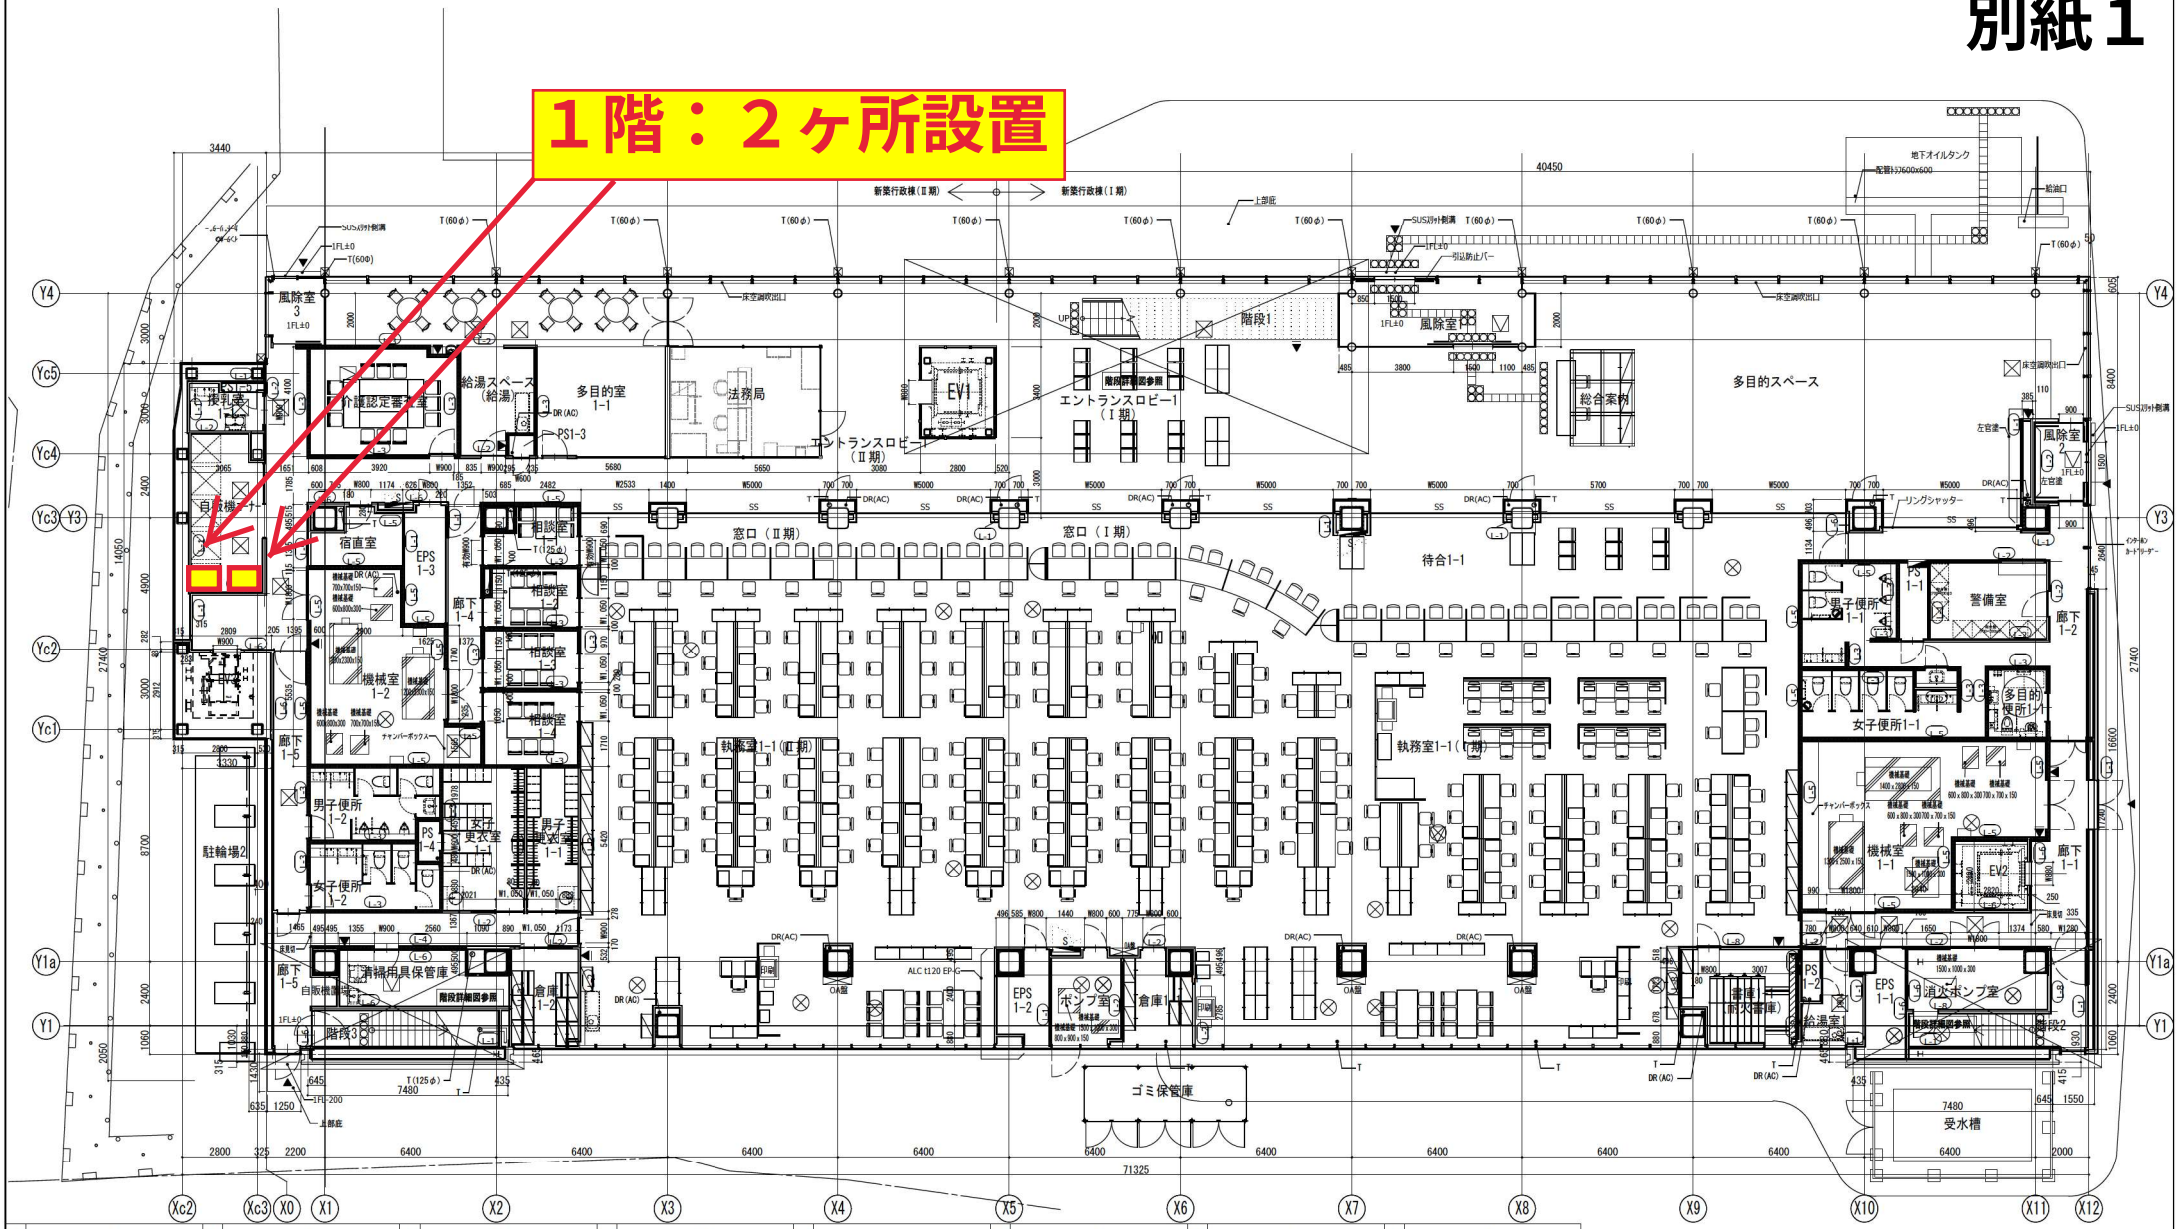

RC壁	屋内消火栓（設備工事）	放水口（設備工事）	コーナーガードA	ルーフドレイン（特記以外φ100）	タラップ	※1-5階機械室ﾁｬﾝﾊﾞｰｷｬｽﾀ位置には、	
ALC板	屋内消火栓（設備工事）消火器併設		床点検口（600□, 防水防臭断熱, ﾄﾗｯﾌﾟ付）	横引きﾙｰﾌﾄﾞﾚｲﾝ（特記以外φ100）	水流れ方向（水勾配1/100）	RC立上壁H18, H600を設ける	
押出成形セメント板	消火器ボックス（置型）		マンホール（600φ, 防水防臭, ﾄﾗｯﾌﾟ付）	竪樋（特記以外鋼管φ100）	機械基礎　W×D×H	※5mを超える軽量鉄骨下地の補強は、	
LGS壁	消火器ボックス（埋込型）		視覚障害者誘導床材	天井内横引き管	床レベルを示す	□-100 x 100 x 2.3@1800とする。	
LGS壁（遮音）	丸環		視覚障害者注意喚起床材	オーバーフロー管	竪樋、ドレン隠蔽部は、壁点検口300□を設置		
W12 壁種別を示す	壁点検口（水抜きパイプφ50）		スチールシャッター	伸縮目地（屋上面）			

株式会社 佐藤総合計画

設計番号	04297-010	工事名称	鹿沼市新庁舎整備建設工事
図面名	1階平面詳細図	竣工図	鹿沼市
縮尺	1/100 (A1) 1/200 (A3)	図面番号	A-042
作成日	2023. 2		

一級建築士事務所　登録番号 東京都第1033号
建設コンサルタント　登録番号　建21第843号
一級建築士 第287384号　渥美 潤
法適合確認結果等：構造関係規定に適合することを確認した
構造設計一級建築士　第9082号 國廣　邦江
法適合確認結果等：設備関係規定に適合することを確認した
1種設計一級建築士　第2304号 是永 恒久